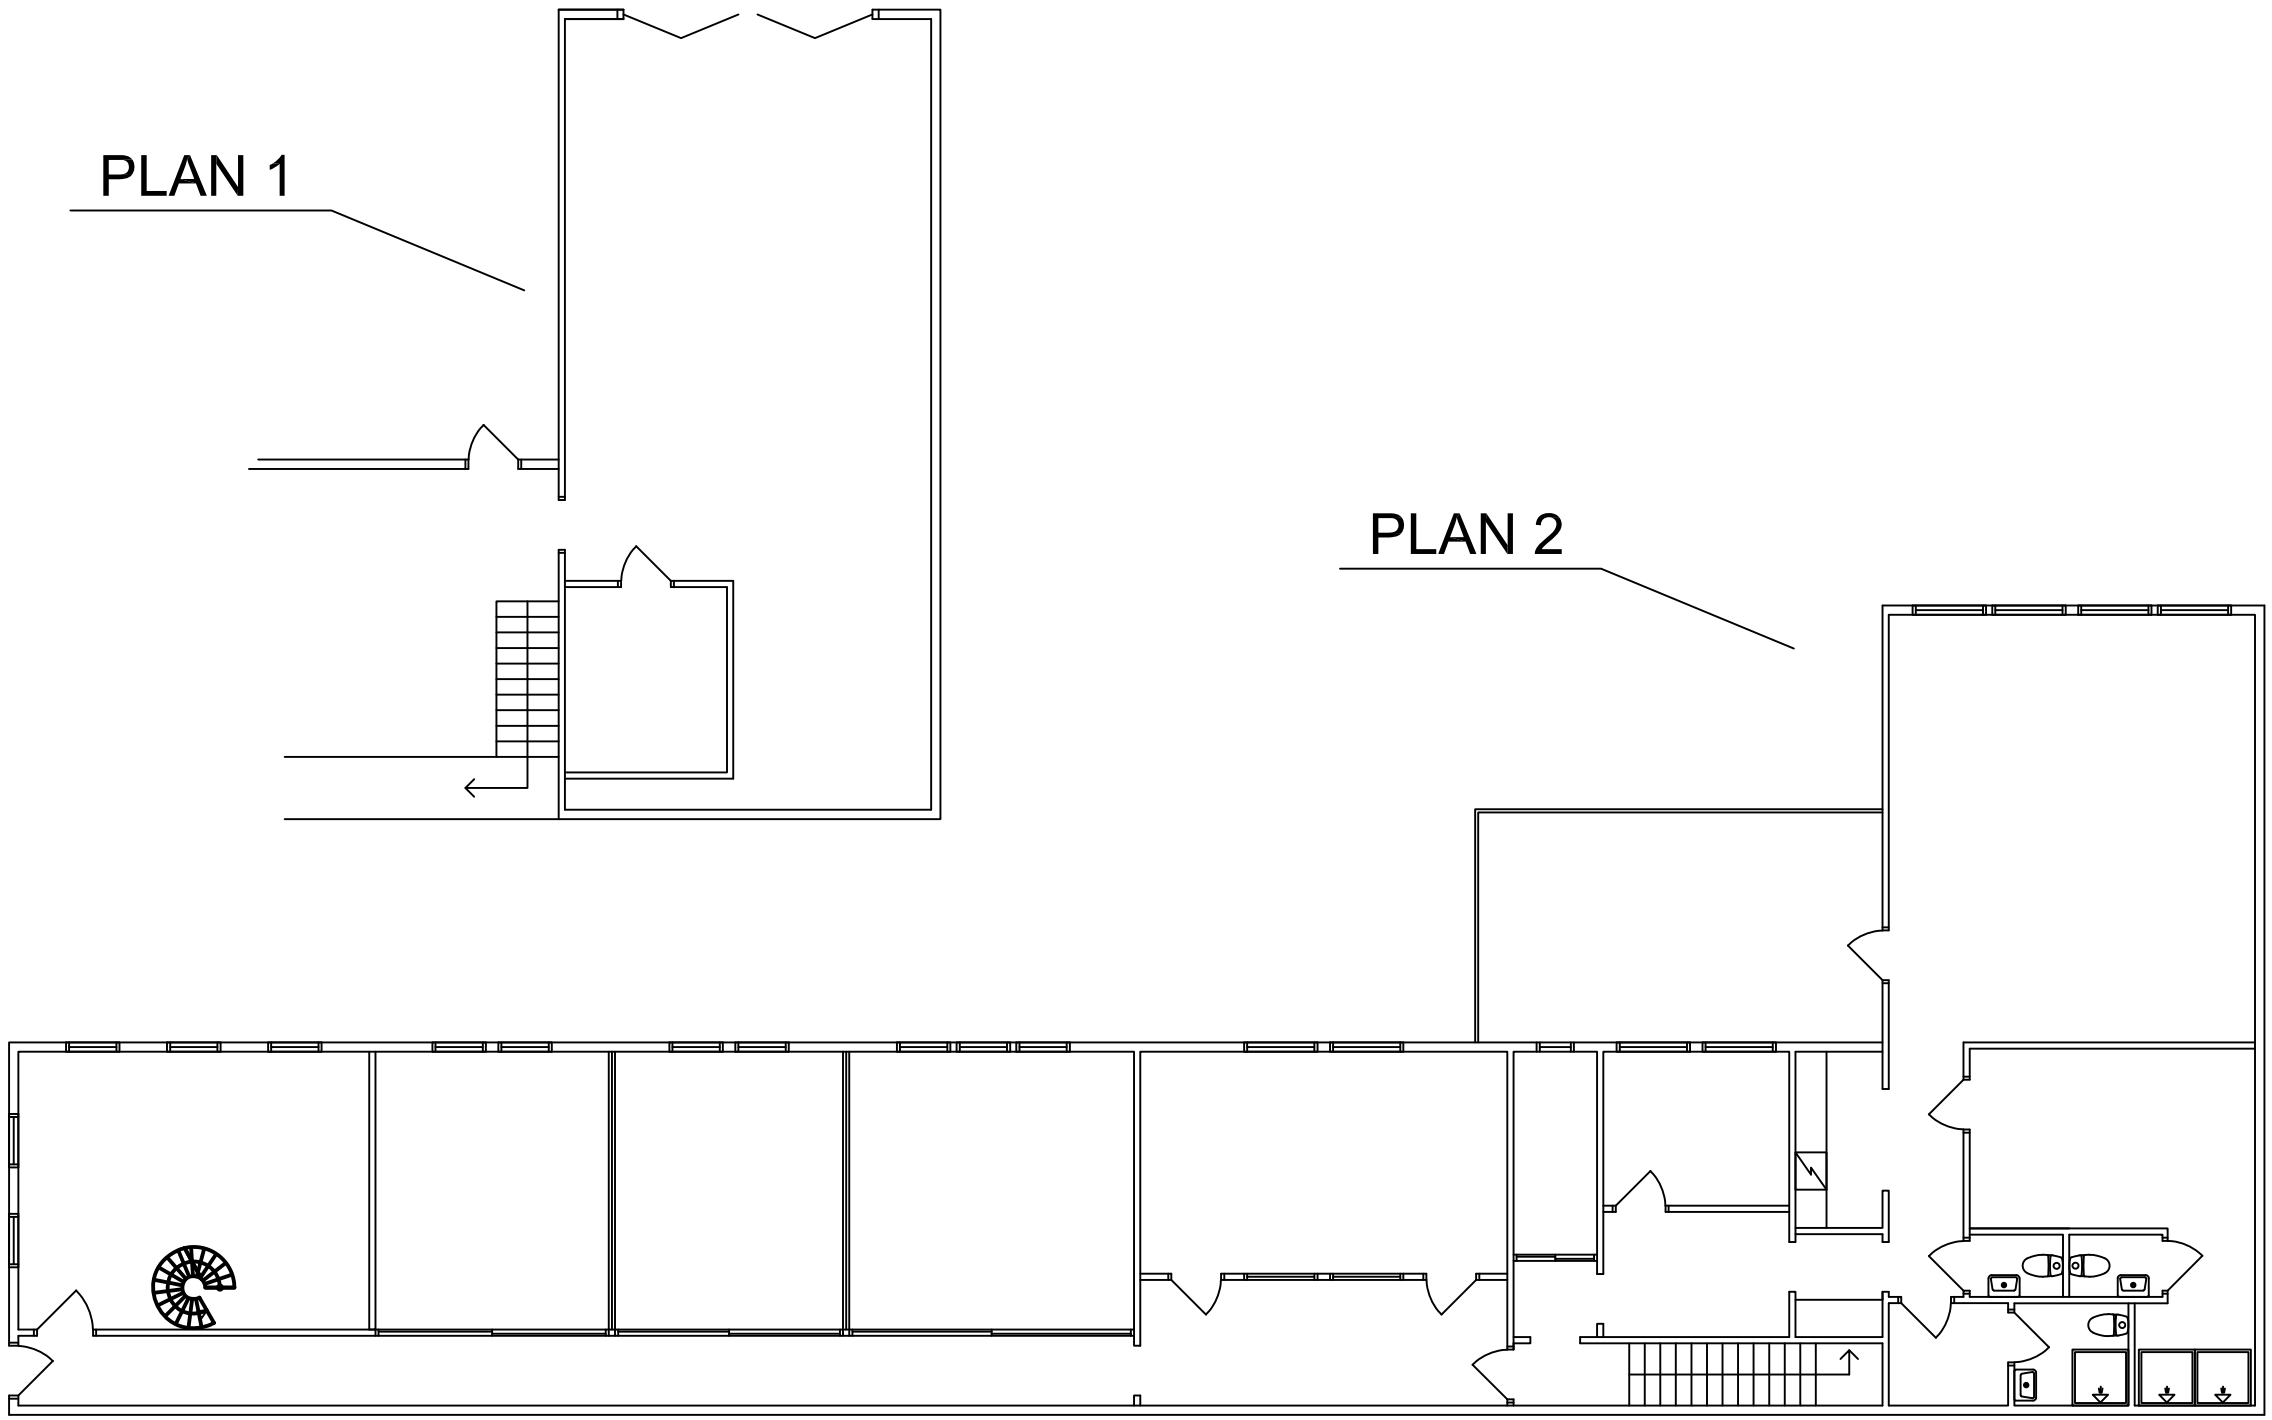

0 5 10 Meter

RELATIONSHANDLING

RELATIONSRITNING UPPDATERAD AV
STENDÖRREN FASTIGHETER AB
TEL +46 (0)8-518 331 00

STENDÖRREN

Strandvägen 5a 114 51 Stockholm ·
TEL +46 (0)8-518 331 00· info@stendorren.se

STENVRETEN 5: 68 ENKÖPING
KVARTSGATAN 8
PLAN 1&2

UPPDRAG NR	RITAD	KONSTR.	HANDLÄGGARE
	CAD	D. E	

DATUM	ANSVARIG
18-07-31	

ORG. FORM A1 SKALA

PROJEKT	RITNINGSNUMMER	REV.
		·